

BELECTRIC GmbH · Wadenbrunner Str. 10 · 97509 Kolitzheim, Deutschland

Gemeinde Cölbe
Kasseler Straße 88
35091 Cölbe

GEMEINDE CÖLBE -Der Gemeindevorstand-				
Eing.: 25. Nov. 2021				
<input checked="" type="checkbox"/>	Abt. I	Abt. II	Abt. III	Abt. IV

[Handwritten signature and date: 29.11.21]

**Erweiterung des Vorhabenbezogenen Bebauungsplans „Sondergebiet für die Errichtung einer Freiflächen-Photovoltaikanlage Reddehausen“ sowie zur Änderung des Flächennutzungsplans
Antrag auf Erweiterung des Aufstellungsbeschlusses**

11. November 2021

Sehr geehrter Herr Bürgermeister Dr. Ried,

hiermit stellen wir einen Antrag auf Erweiterung des Aufstellungsbeschlusses für den Bebauungsplan „Sondergebiet Photovoltaikanlage Reddehausen“ auf folgenden Flächen des Gemeindegebietes:

Gemarkung	Flur	Flurnummer
Reddehausen	2	142/7
Reddehausen	2	7/5

Das Erweiterungsgebiet umfasst somit eine Fläche von ca. 0,5 ha.

Es ist vorgesehen, das Baugebiet als Sonstiges Sondergebiet gemäß § 11 BauNVO mit der Zweckbestimmung „ Photovoltaik“ auszuweisen. Der Flächennutzungsplan soll im Parallelverfahren gemäß § 8 Abs. 3 BauGB geändert werden.

Sämtliche bei der Bauleitplanung entstehenden Kosten werden von uns übernommen. Hierzu senden wir Ihnen nach erfolgten Aufstellungsbeschluss einen Vertragsentwurf zum weiteren Austausch.

Wir bitten Sie, diesem Antrag zuzustimmen und würden uns über eine positive Rückmeldung zum geplanten Bauleitverfahren sehr freuen.

Für Fragen stehen wir Ihnen gerne zur Verfügung.

Mit freundlichen Grüßen
Belectric GmbH

[Handwritten signature]
i.A. **Tim Rösner**
Architekt Projektentwicklung

Anlage 1 Erweiterung des Sondergebiets

Unternehmensdaten:
BELECTRIC GmbH
Wadenbrunner Str. 10
97509 Kolitzheim


Amtsgericht Schweinfurt
Handelsregister-Nr.: 5161
Steuer Nr: 249/116/60365
Ust-ID Nr. DE224940983

Sitz der Gesellschaft: Kolitzheim
Geschäftsführer: Tim Dickhaus,
Christian Fries

Kontakt:
Telefon: +49 9385 9804-0
Telefax: +49 9385 9804-590
Web: www.belectric.com
Email: info@belectric.com


Bankverbindung:
HypoVereinsbank Würzburg
IBAN: DE68 7902 0076 0326 2593 14
SWIFT Code: HYVEDEMM455

Anlage 1: Erweiterung des Sondergebiets

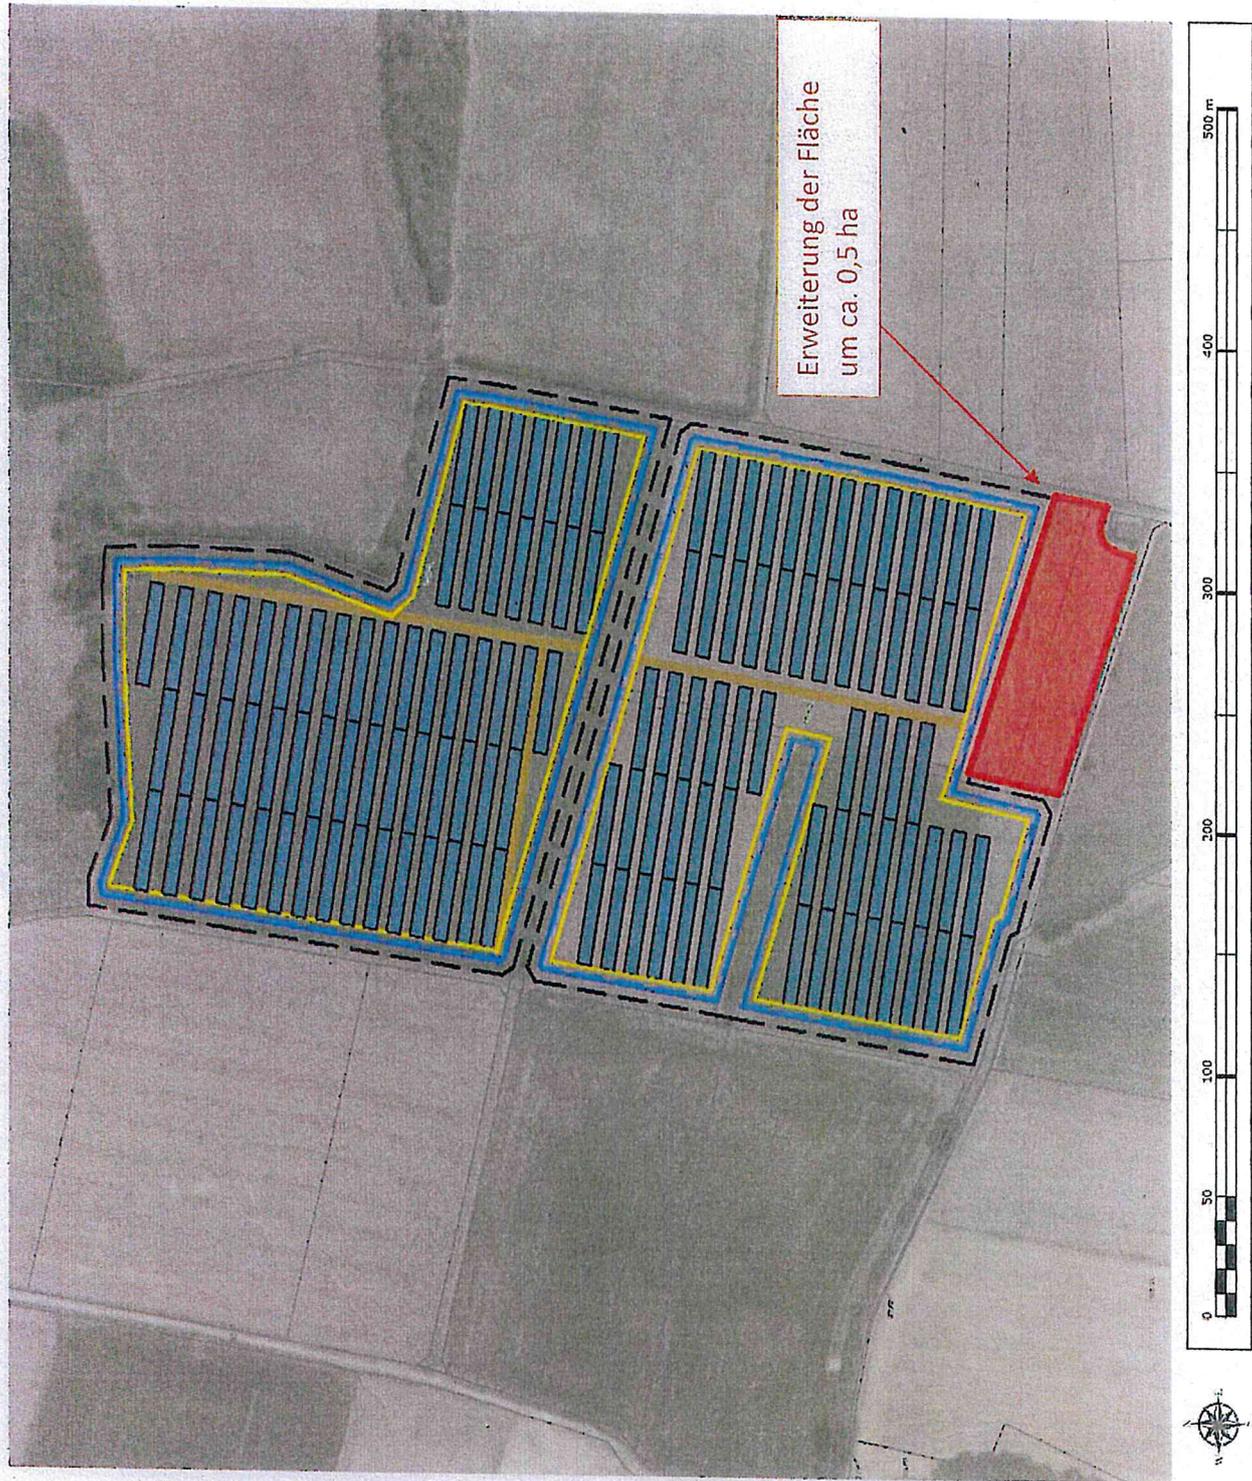


Bauplan

Seitenansicht

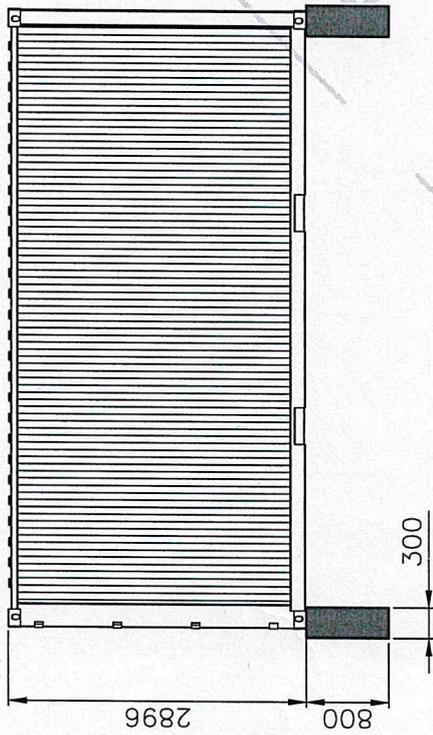

Draufsicht

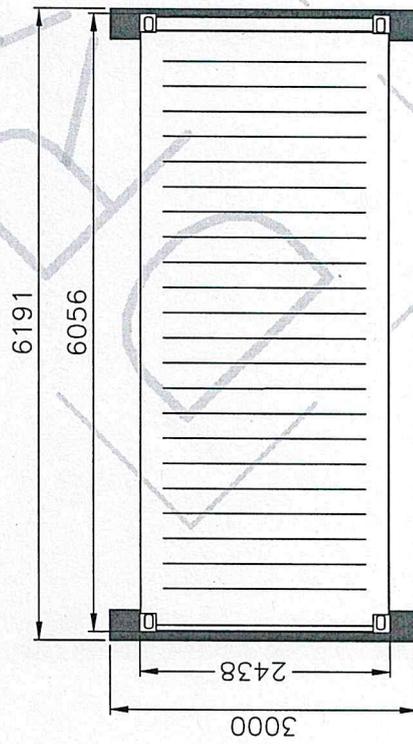

Projektname und Adresse
20ft HC Container
mit Fundament

Projektdaten
Modulname xxx
Anzahl der Module x
Leistung pro Modul x
Gesamtleistung x
Consumierte Energie x
Umrichter x
Max. Ausgangsleistung pro UR x
Anzahl der UR x
Transformatoren x
Systemleistung x

Nr.	Änderung	erst.	gepr.	fgg.
00	entwerf	21/11/04	21/11/xx	21/11/xx

Dokument und Status
0000000_011-20ftcontainer_00DRF
 DRAFT CONCEPT EXECUTION AS BUILT
Maßstab 1:50 A3 Blatt 01/01

TRICERA
energy

Firmenname und Adresse
TRICERA energy GmbH
Büro
Hauptplatz Tennentstraße 2
09627 Bobitzsch-Hilbersdorf 01039 Dresden