


Anlage 2

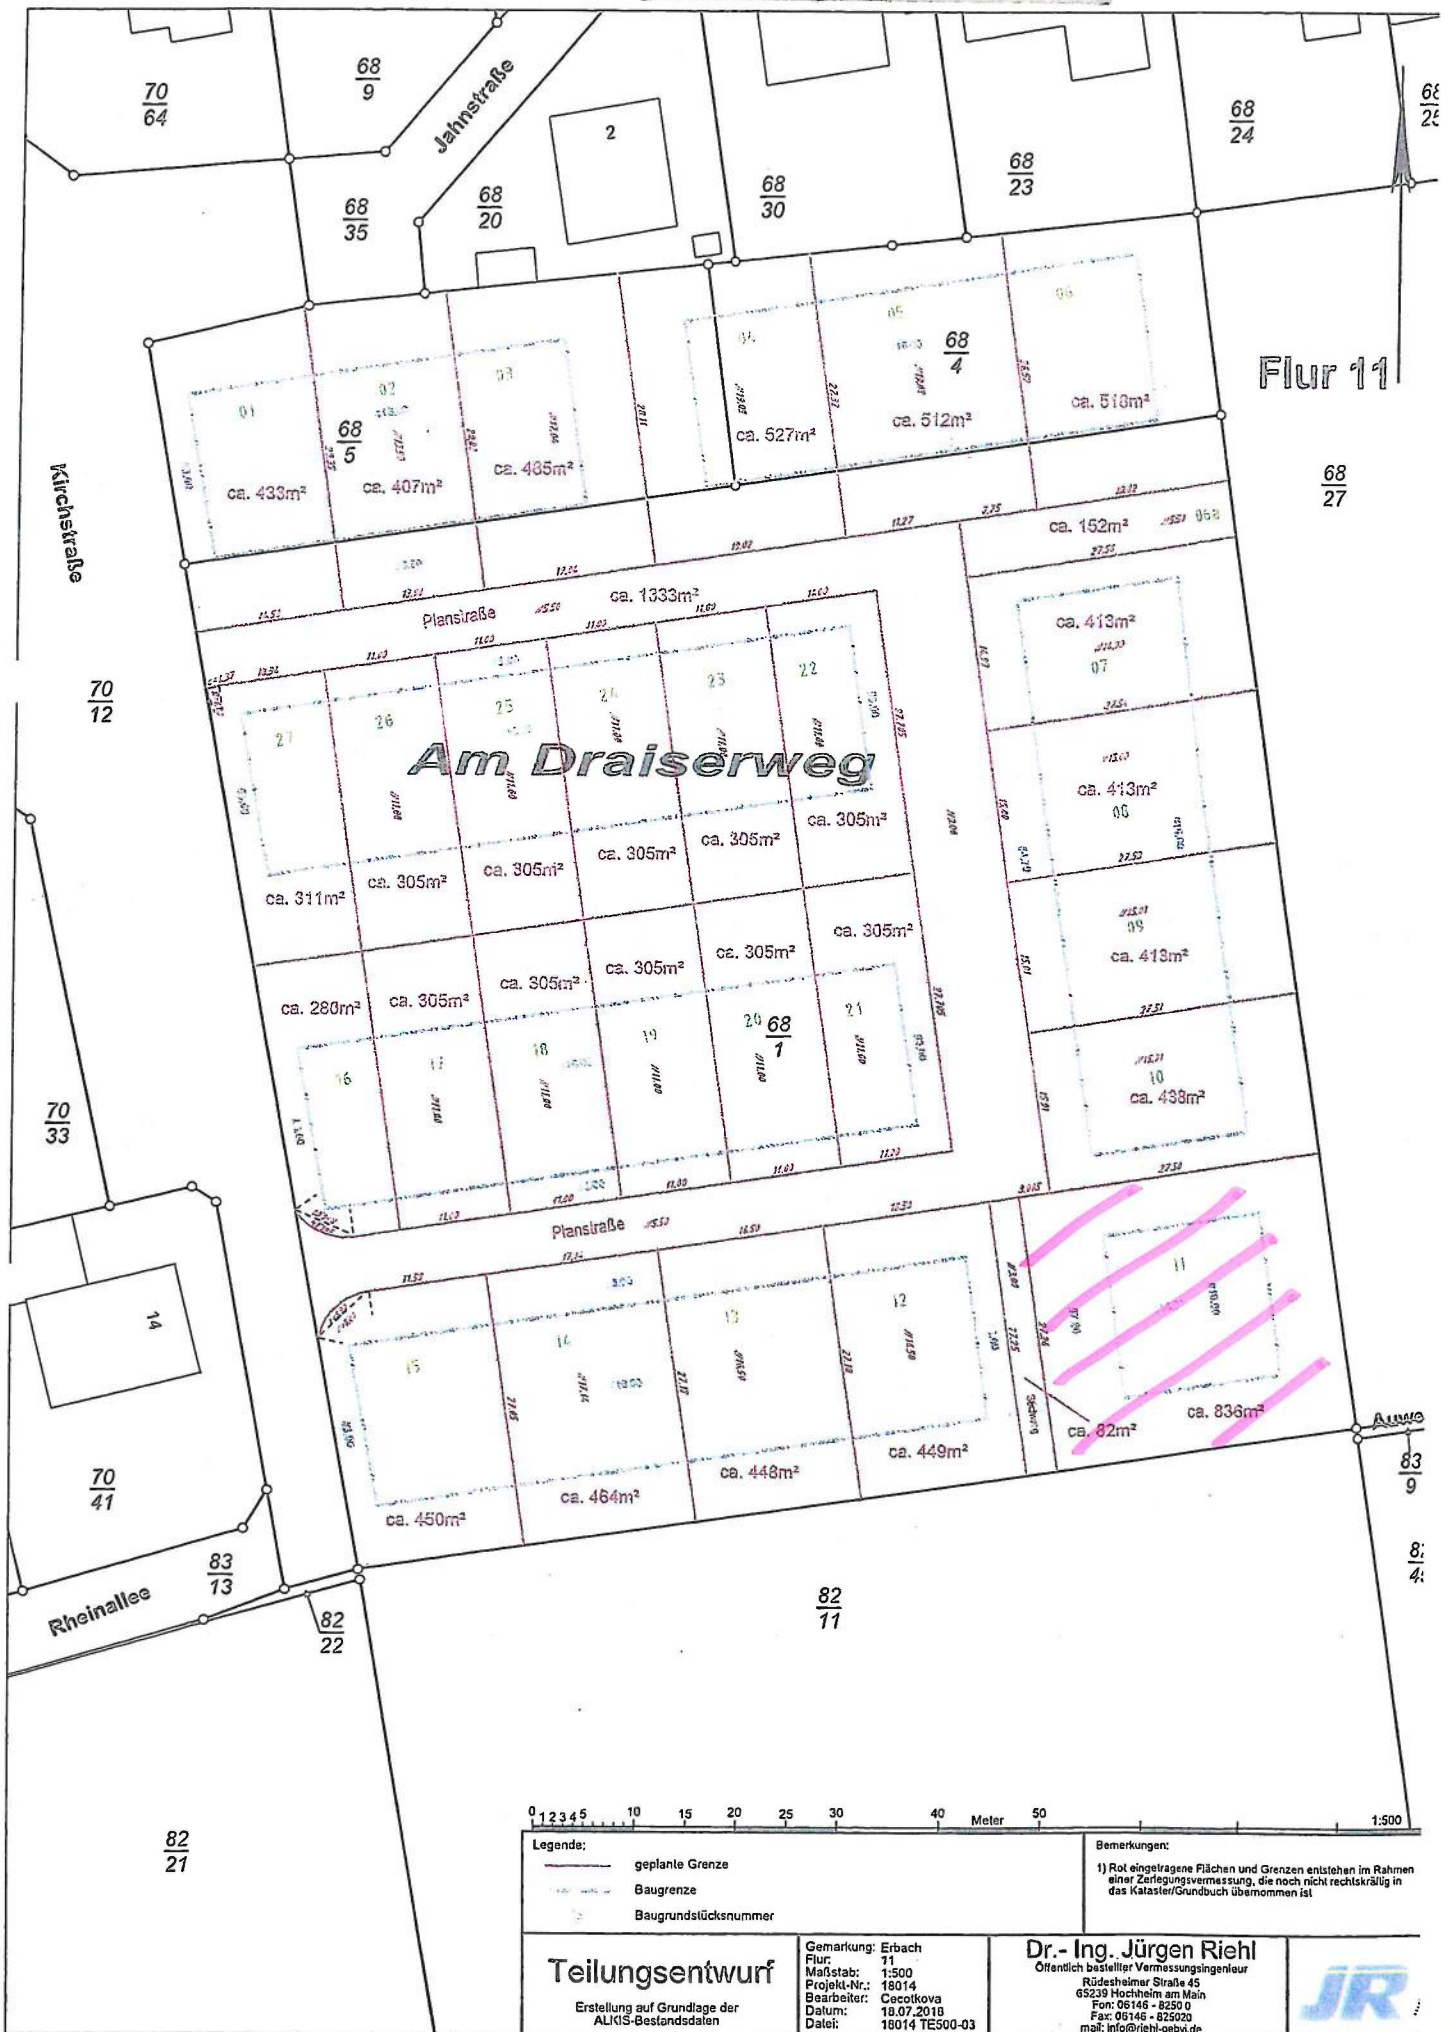

0 1 2 3 4 5 10 15 20 25 30 40 50 Meter 1:500

<p>Legende:</p> <ul style="list-style-type: none"> geplante Grenze Baugrenze Baugrundstücksnummer 	<p>Bemerkungen:</p> <p>1) Rot eingetragene Flächen und Grenzen entstehen im Rahmen einer Zerlegungsvermessung, die noch nicht rechtskräftig in das Kataster/Grundbuch übernommen ist</p>
<p>Teilungsentwurf</p> <p>Erstellung auf Grundlage der ALKIS-Bestandsdaten</p>	<p>Gemarkung: Erbach Flur: 11 Maßstab: 1:500 Projekt-Nr.: 18014 Bearbeiter: Cecotkova Datum: 18.07.2018 Datei: 18014 TE500-03</p>
<p>Dr.-Ing. Jürgen Riehl Öffentlich bestellter Vermessungsingenieur Rüdeshheimer Straße 45 65239 Hochheim am Main Fon: 06146 - 8250 0 Fax: 06146 - 8250 20 mail: info@riehl-gebv.de</p>	