


SCHNITT A - A

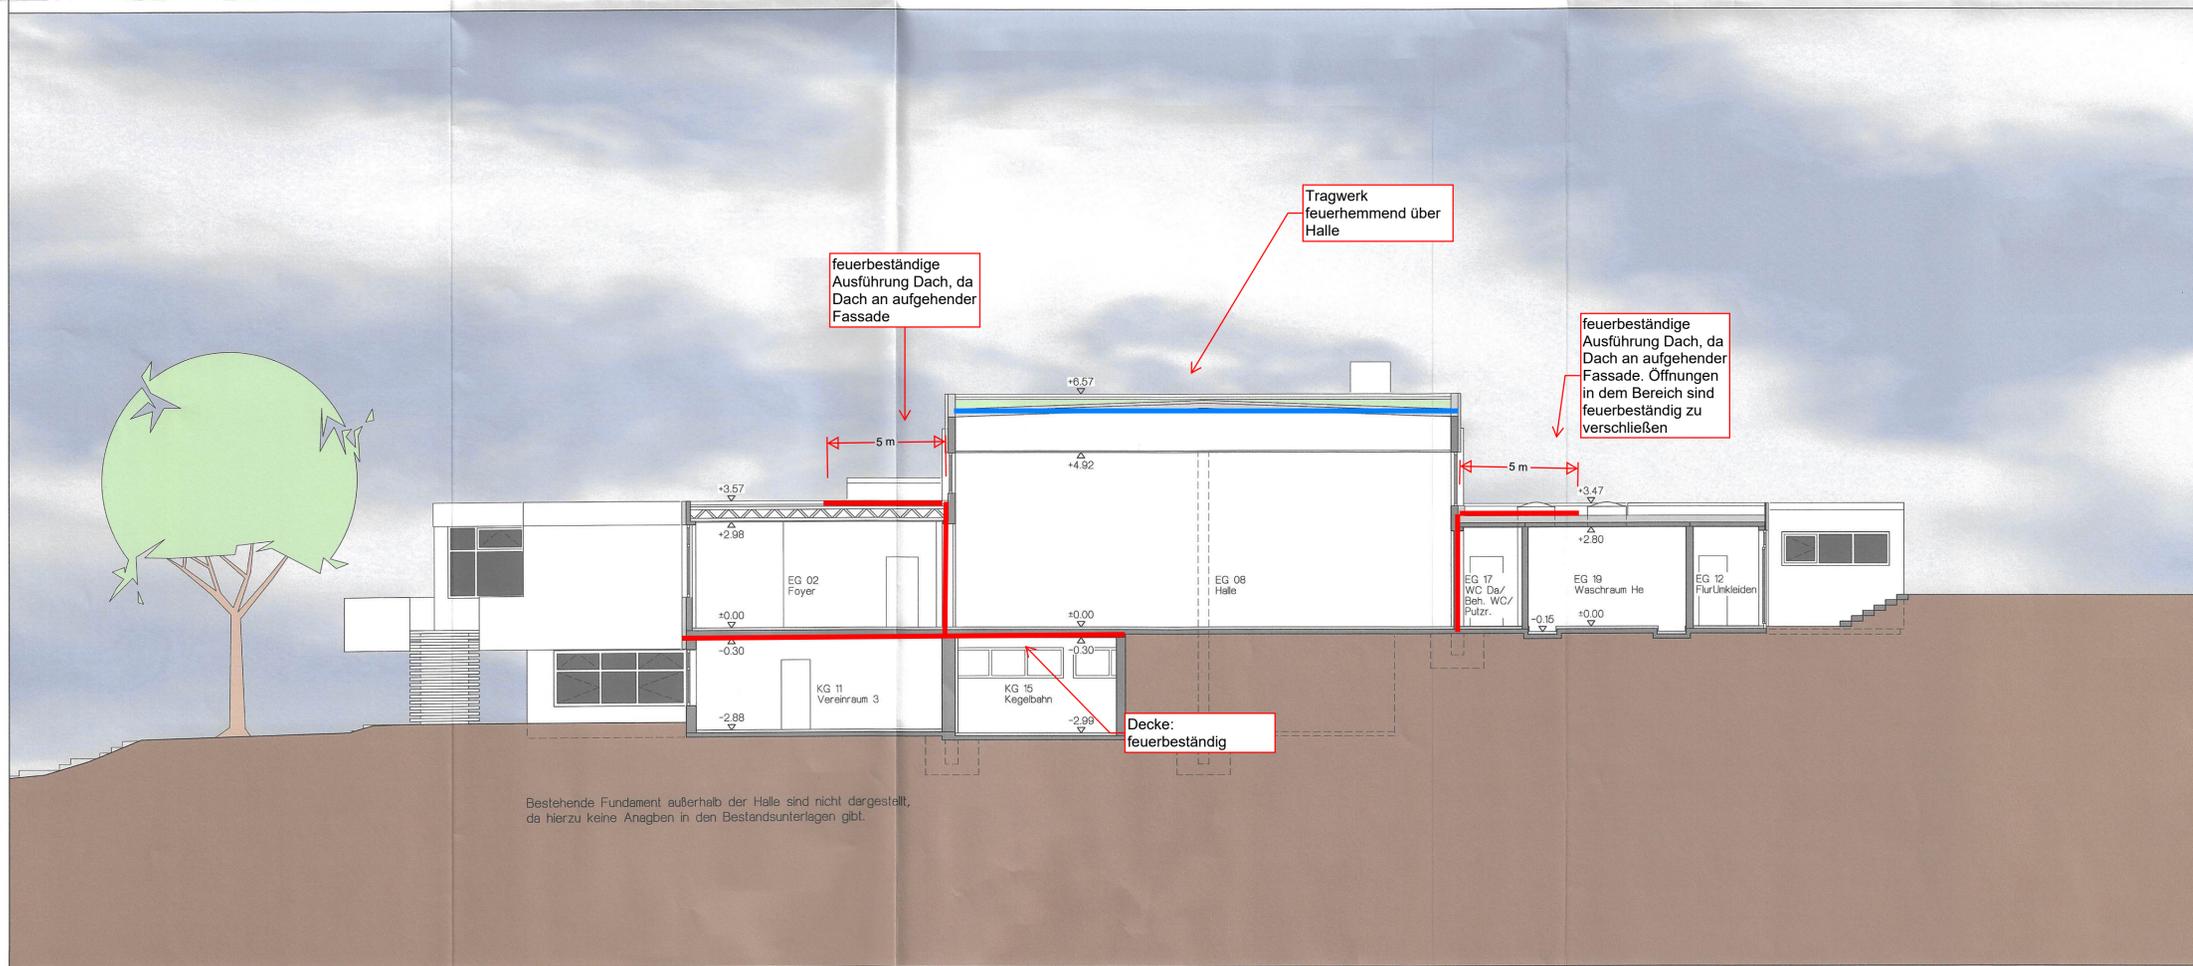

SCHNITT B - B

Grundlagen für die Erstellung dieses Planes waren:

- Aufmaß durch AKS von 11/17-01/18
- Bauantragspläne und Bestandsstatik von 1972
- Bauantragsplanung 1. Geräteraumerweiterung von 1980
- Bauantragsplanung 2. Geräteraumerweiterung von 1998
- Bauantragsunterlagen Hellendachsanieierung von 1993
- Statische Beurteilung der Dächer von 2007

Es hat während des Aufmaßes von AKS keine Untersuchung der Bauteile stattgefunden.

BESTANDSPLAN



BAUVORHABEN:
SANIERUNG BÜRGERHAUS FALKENSTEIN
SCHARDERHOHLWEG 1
61462 KÖNIGSTEIN/ FALKENSTEIN

ARCHITEKTURBÜRO
KLOSE + STICHER
PARTNERSCH.GmbB
SAALBURGSTRASSE 79 B
61350 BAD HOMBURG V.D.H.
FAX: (06172) 302481
www.aks-architekten.de
info@aks-architekten.de
DIPL.-ING. HUBERTUS M. KLOSE
TEL: (06172) 302470
h.klose@aks-architekten.de
DIPL.-ING. CORINNA STICHER
TEL: (06172) 7898017
c.sticher@aks-architekten.de

BAUHERR:
MAGISTRAT DER STADT KÖNIGSTEIN
BURGWEG 5
61462 KÖNIGSTEIN
TEL.: (06174) 202- 276
FAX: (06174) 202-278

SCHARDERHOHLWEG 1

PROJEKT:	PLANNUMMER:	GEZEICHNET:	DATUM:
B135-06 FALKENSTEIN	B135-06-BE 030	LW/KS	21. FEBRUAR 2018