
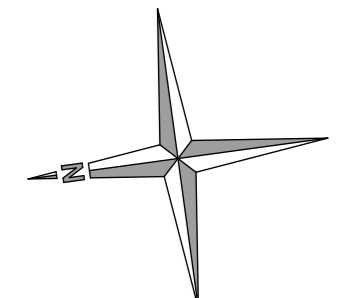


MASCHINENSTAND AUFZUG ETAGE 1+
1. GESCHOSS Ü. BÜHNE AUFZUG ETAGE 2

1. GESCHOSS ÜBER BÜHNE / RANG FOYER

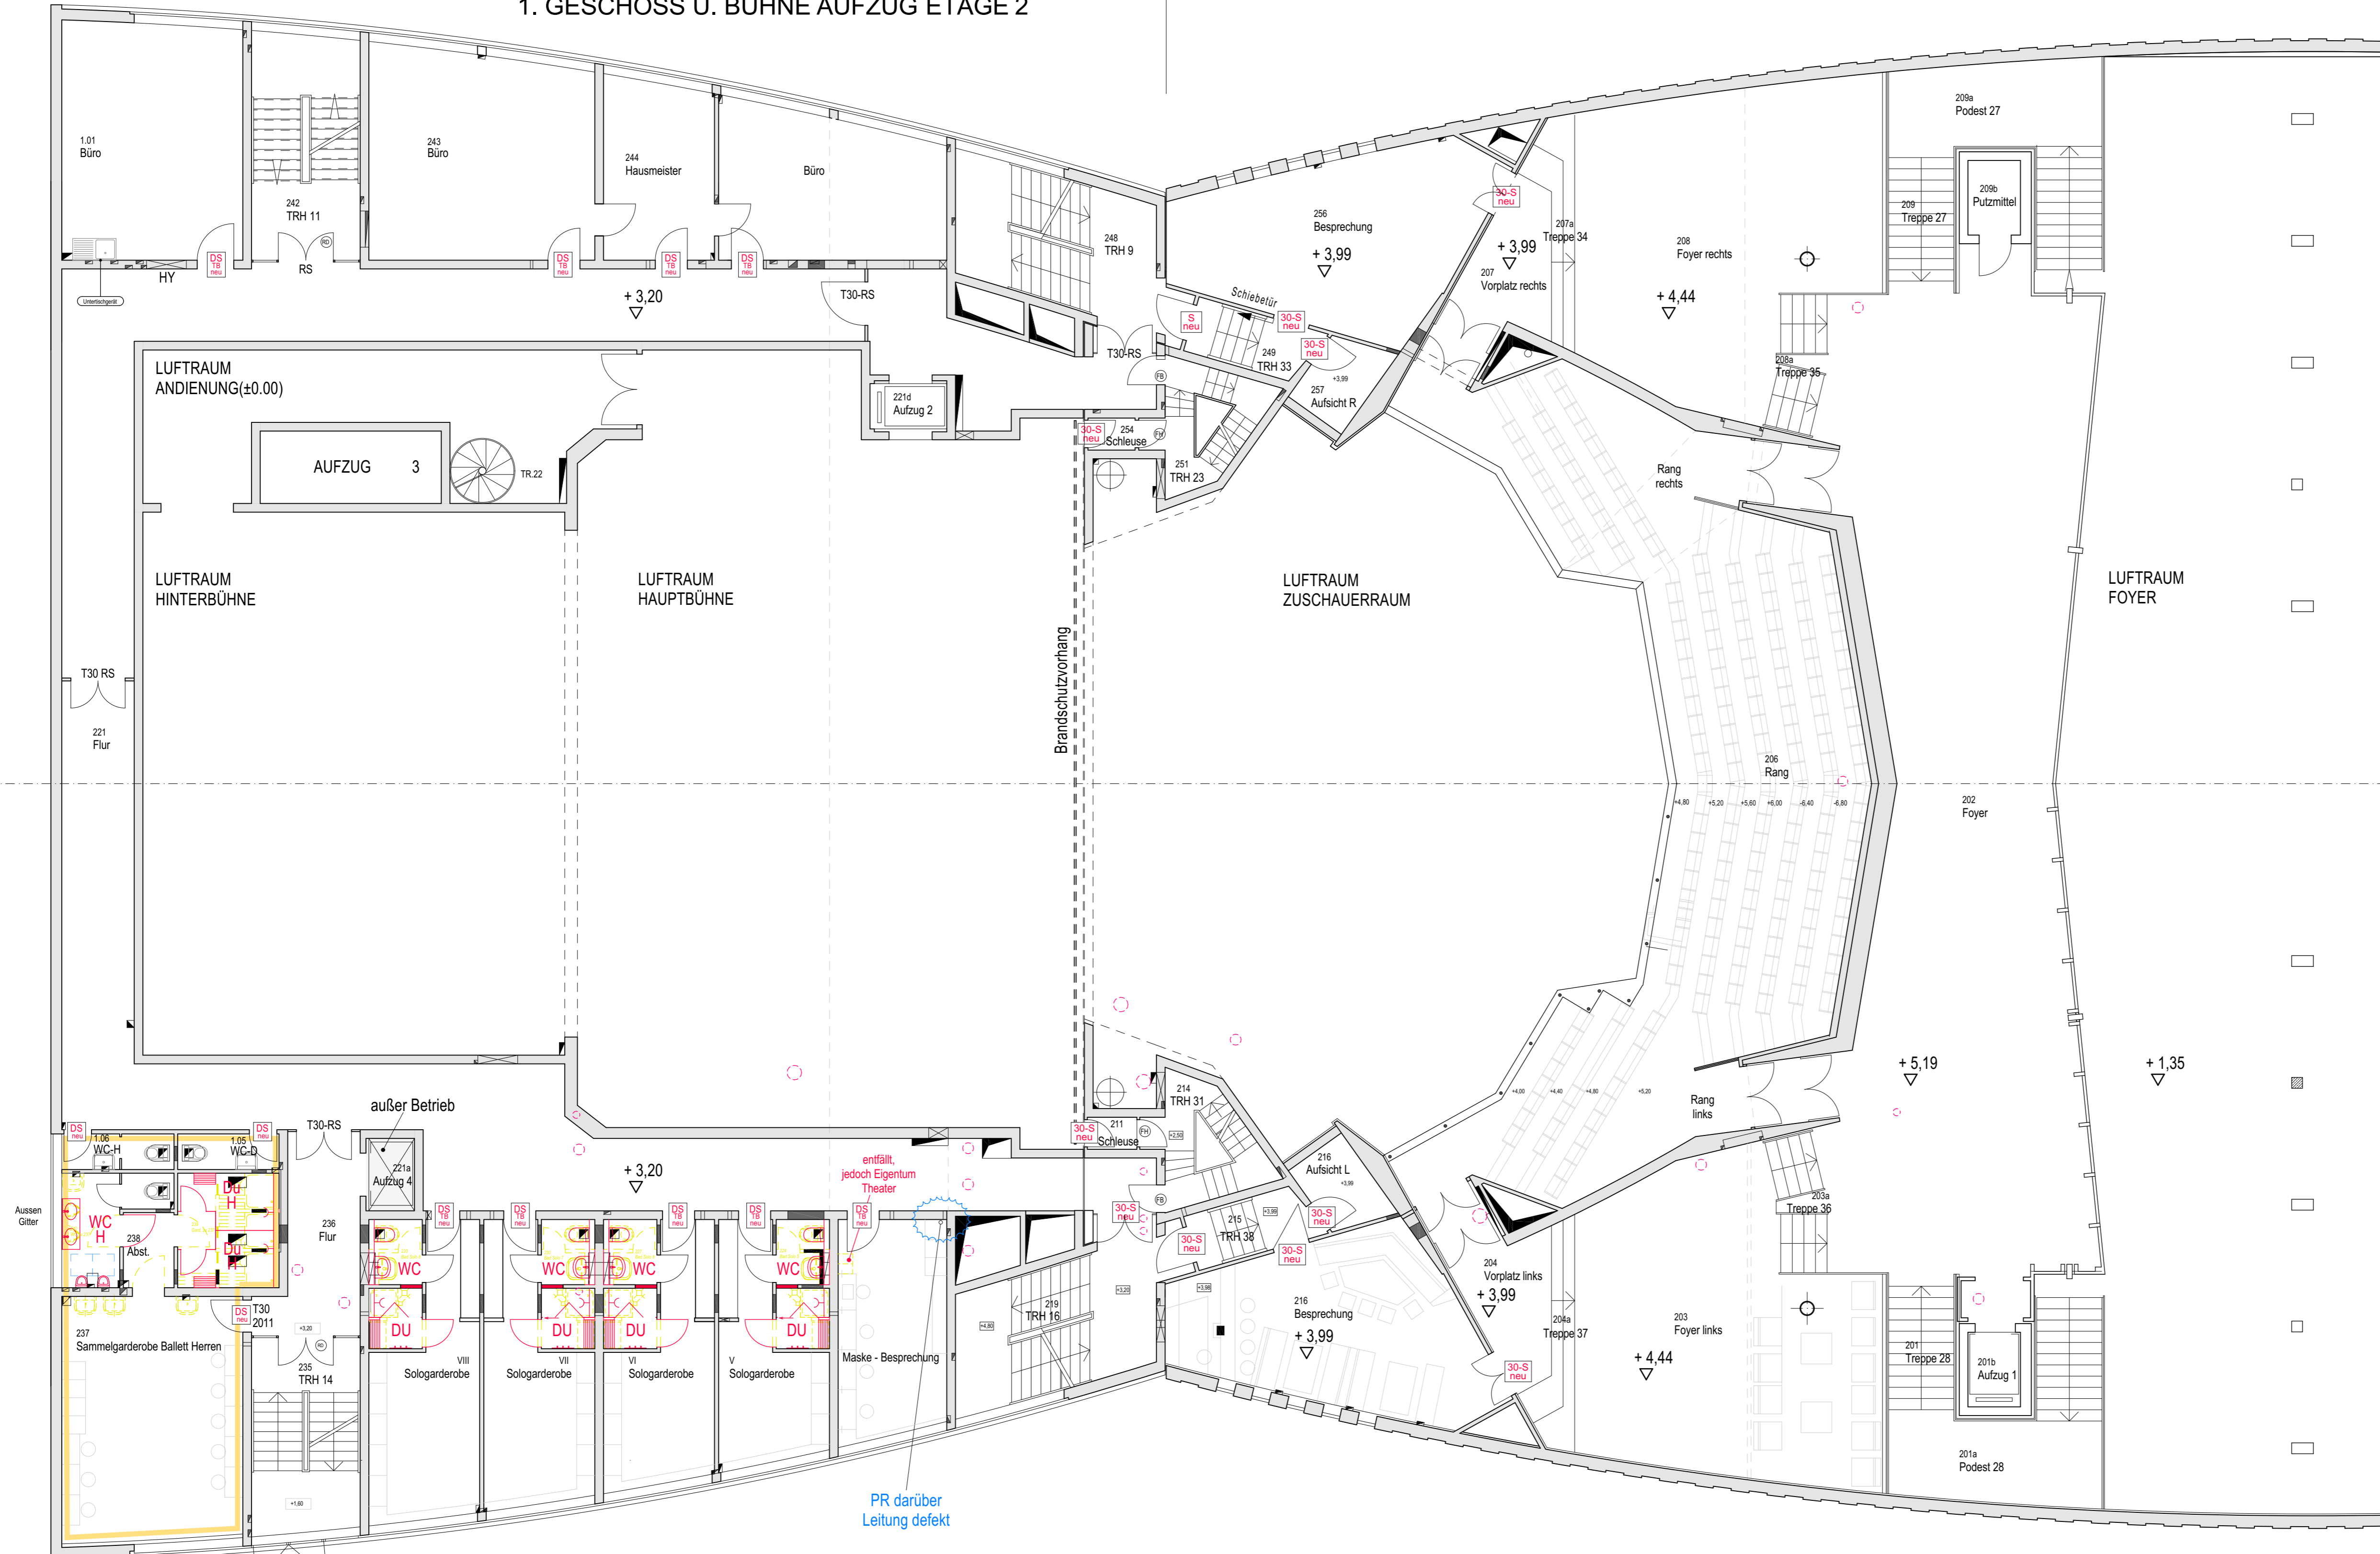

Legende Sanitär

- Schmutzwasser
- - - Regenwasser
- Raum wg. Wasserschaden gesperrt

Index	Datum	Name	Änderung
a	27.09.2023	JB	Planbezeichnung geändert, Brandschutztüren gem. Vorabzug BSK fpc ergänzt

C:\Daten_Unter\mittelsaadt\Architekten\Daten\ - Dokumenten\Projekte\3. CAD\Stadt Rüsselsheim Theater\1. Modell\Entwurf Grundriss Theater Rüsselsheim.pln

Bauherr:
**Der Magistrat der Stadt
Rüsselsheim am Main**
Fachbereich Gebäudewirtschaft
Am Treff 3, 65428 Rüsselsheim am Main



Liegenschaft: **403 Stadttheater Gesamtgebäude**
Gebäude: **Am Treff 7, 65428 Rüsselsheim am Main**
Anschritt:
Maßnahme: **Erstellung eines Sanierungskonzeptes für den Wasserschaden, sowie Gesamtbetrachtung des Theaters Rüsselsheim**

Planinhalt: **Grundriss 1. Geschoss über Bühne / Rang Foyer** Plannr.: **04**

Planherkunft: 15.04.2021 (Bau ELVISO) Benennung: **Bestandspläne**
Erstell-Datum: 27.07.2023 Bl.-Größe: **914x490** Maßstab: **1:100**

Planverfasser: **mittelsaadt architekten** Fachplaner:
Hunsrückweg 5
65462 Ginsheim-Gudenberg
Telefon: 06 44 / 337 488-0
Mail: info@mittelsaadt-architekten.de
www.mittelsaadt-architekten.de
Planung + Bauleitung
Bauchartgerechtes
Sicher koordinieren

Freigabevermerk:

Der Bauherr: _____ Der Planer: _____
Datum, Unterschrift Datum, Unterschrift