
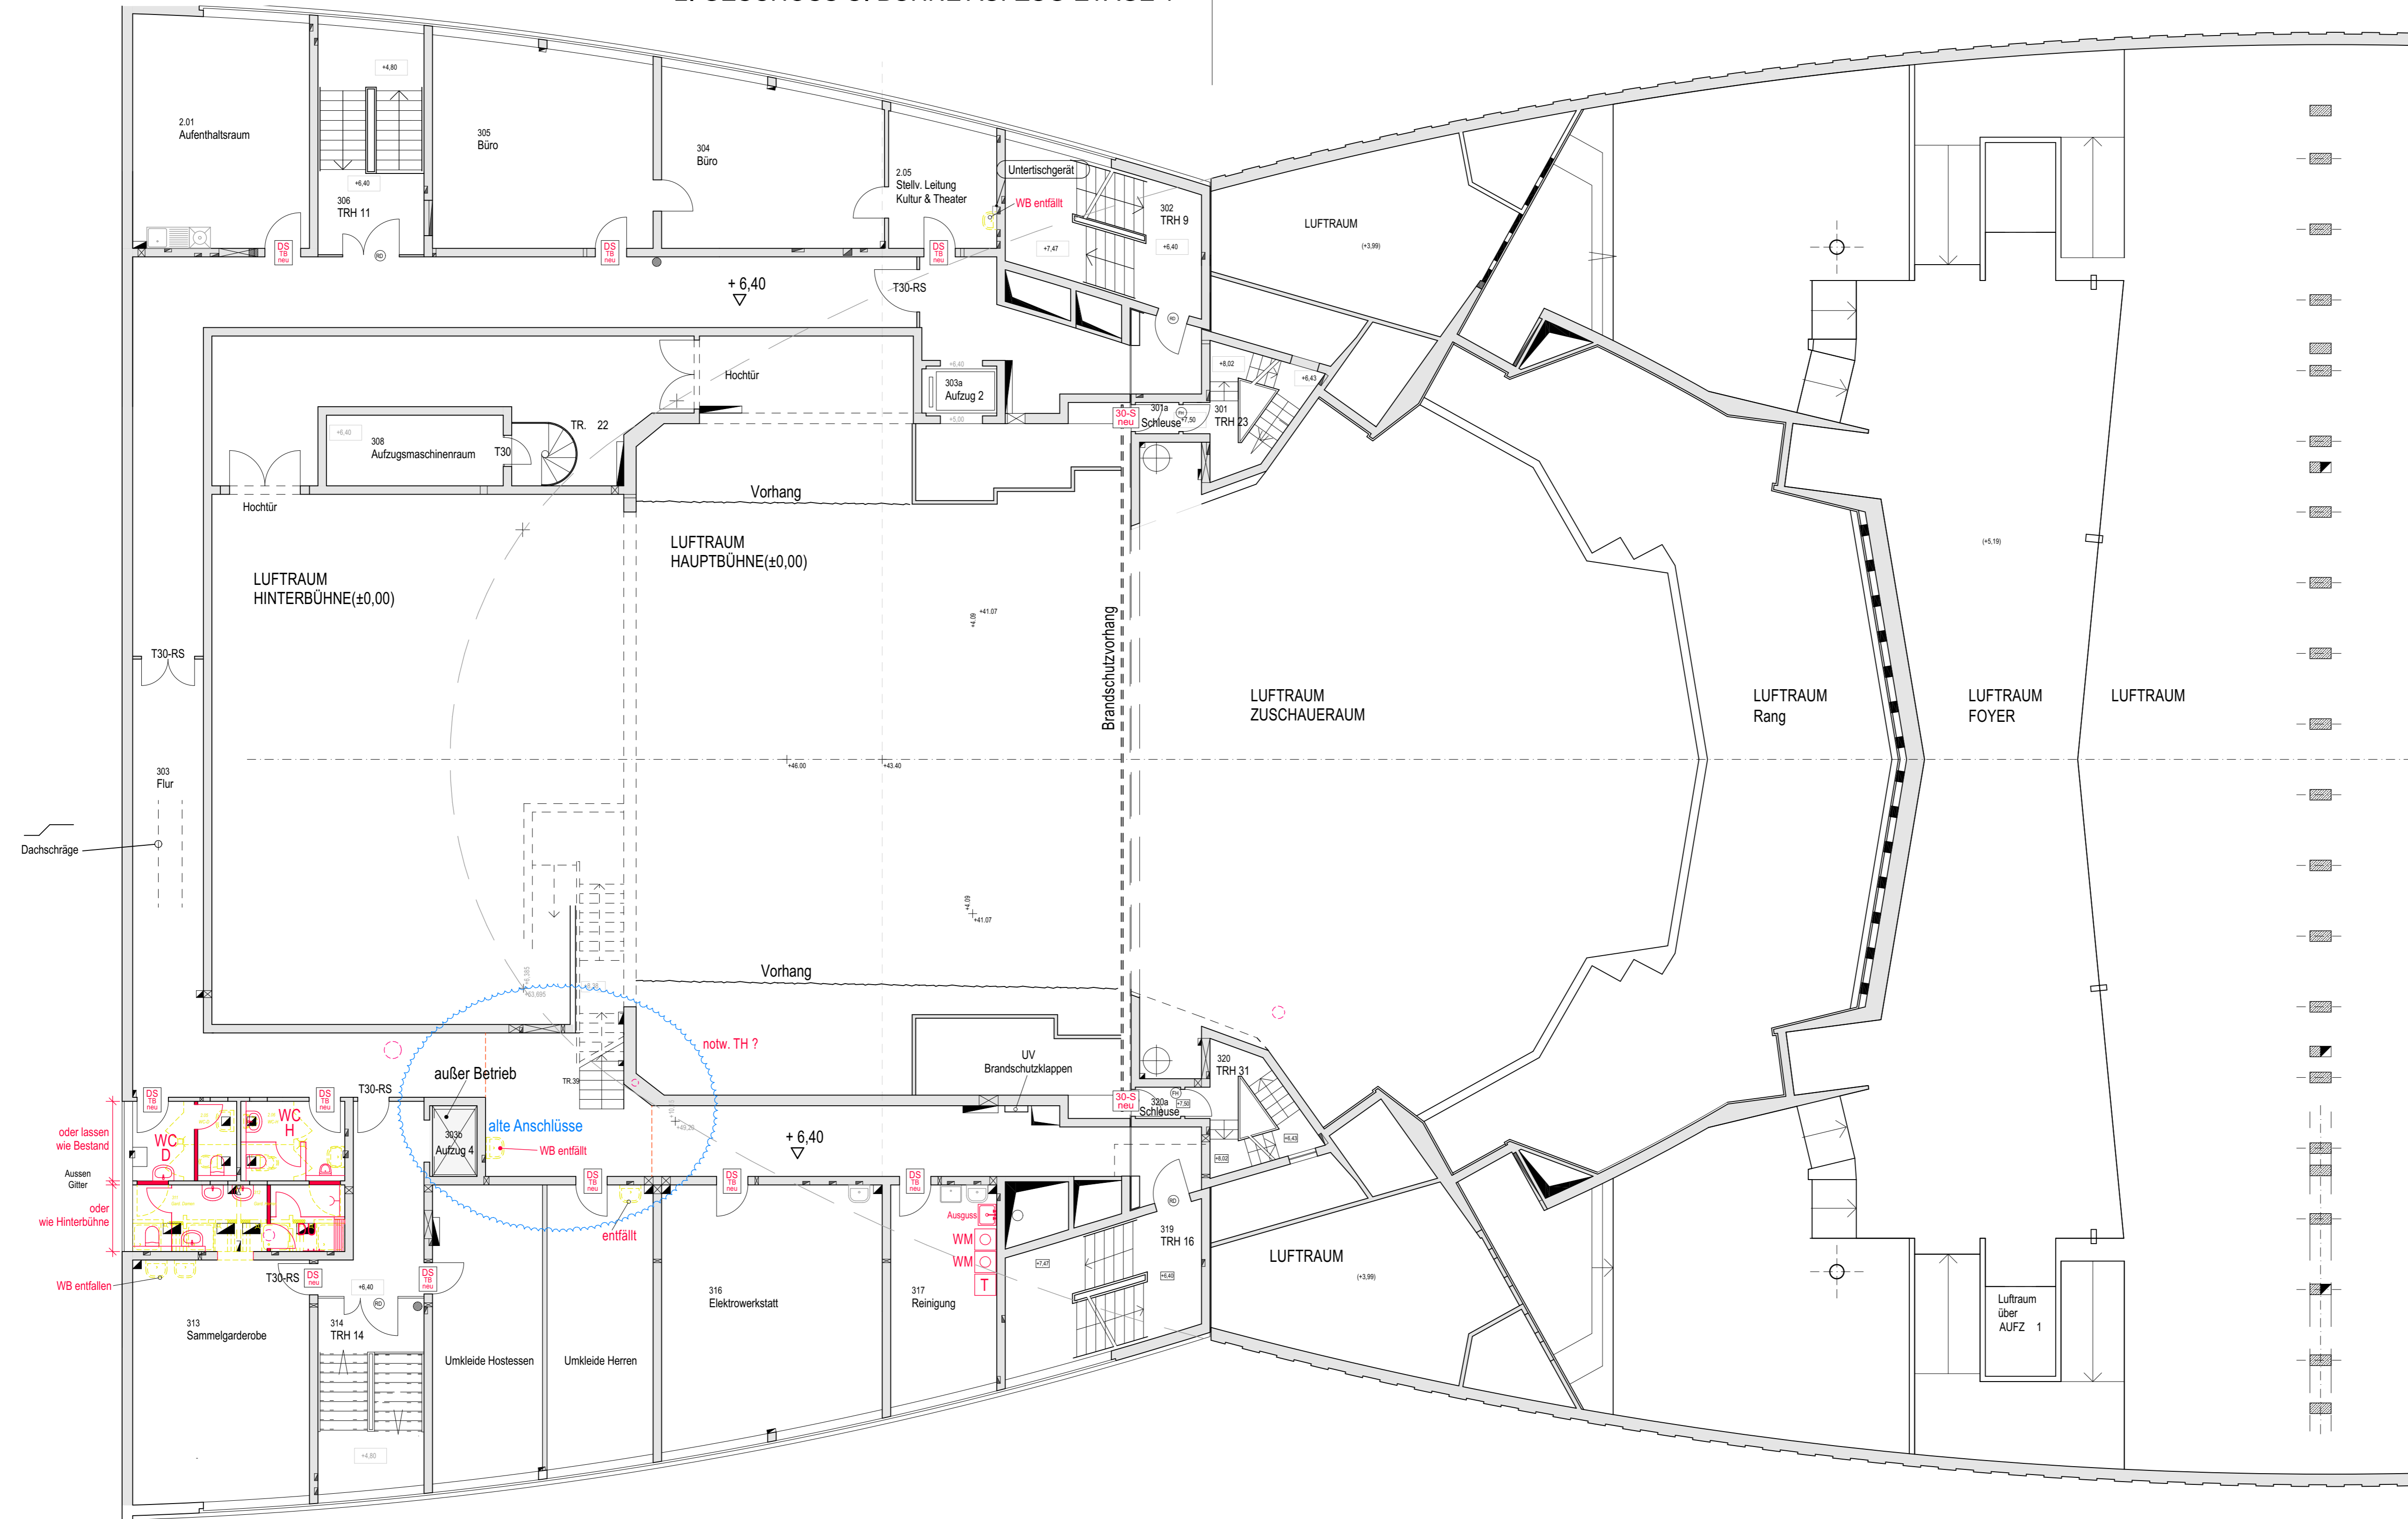


PORTALBRÜCKE AUFZUG ETAGE 3 +  
2. GESCHOSS Ü. BÜHNE AUFZUG ETAGE 4

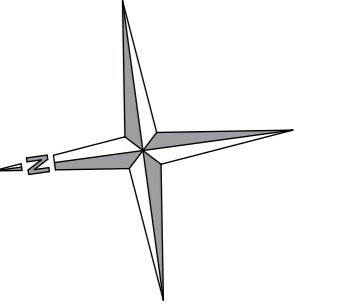

**Legende Sanitär**

- Schmutzwasser
- - - Regenwasser
- Raum wg. Wasserschaden gesperrt

Index	Datum	Name	Änderung
a	27.09.2023	JB	Planbezeichnung geändert, Brandschutztüren gem. Vorabzug BSK fpc ergänzt

C:\Daten\_Unter\Mittelstadt Architekten\Daten\ -Dokumente\Projekte\3. CAD\Stadt Rüsselsheim Theater\1. Modell\Entwurf Grundriss Theater Rüsselsheim.pln

**Bauherr:**  
Der Magistrat der Stadt  
Rüsselsheim am Main  
**Fachbereich Gebäudewirtschaft**  
Am Treff 3, 65428 Rüsselsheim am Main



**Liegenschaft:** 403 Stadttheater Gesamtgebäude  
**Gebäude:** Am Treff 7, 65428 Rüsselsheim am Main  
**Anschrift:**  
**Maßnahme:** Erstellung eines Sanierungskonzeptes für den Wasserschaden, sowie Gesamtbetrachtung des Theaters Rüsselsheim  
**Planinhalt:** Grundriss 2. Geschoss über Bühne **Plannr.:** 05

**Planerhinft:** 15.04.2021 (Bau ELVIS)  
**Erstell-Datum:** 27.07.2023  
**Benennung:** Bestandspläne  
**Bl.-Größe:** 914x490 **Maßstab:** 1:100  
**Planverfasser:**  **Fachplaner:**

**Freigabevermerk:**  
Der Bauherr: \_\_\_\_\_ Datum, Unterschrift  
Der Planer: \_\_\_\_\_ Datum, Unterschrift