
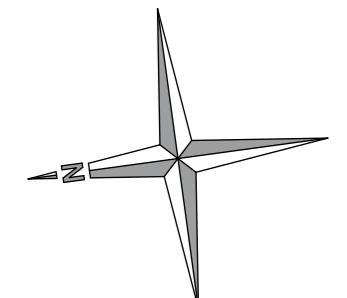


BÜHNE

BÜHNENGESCHOSS, PARKETT FOYER

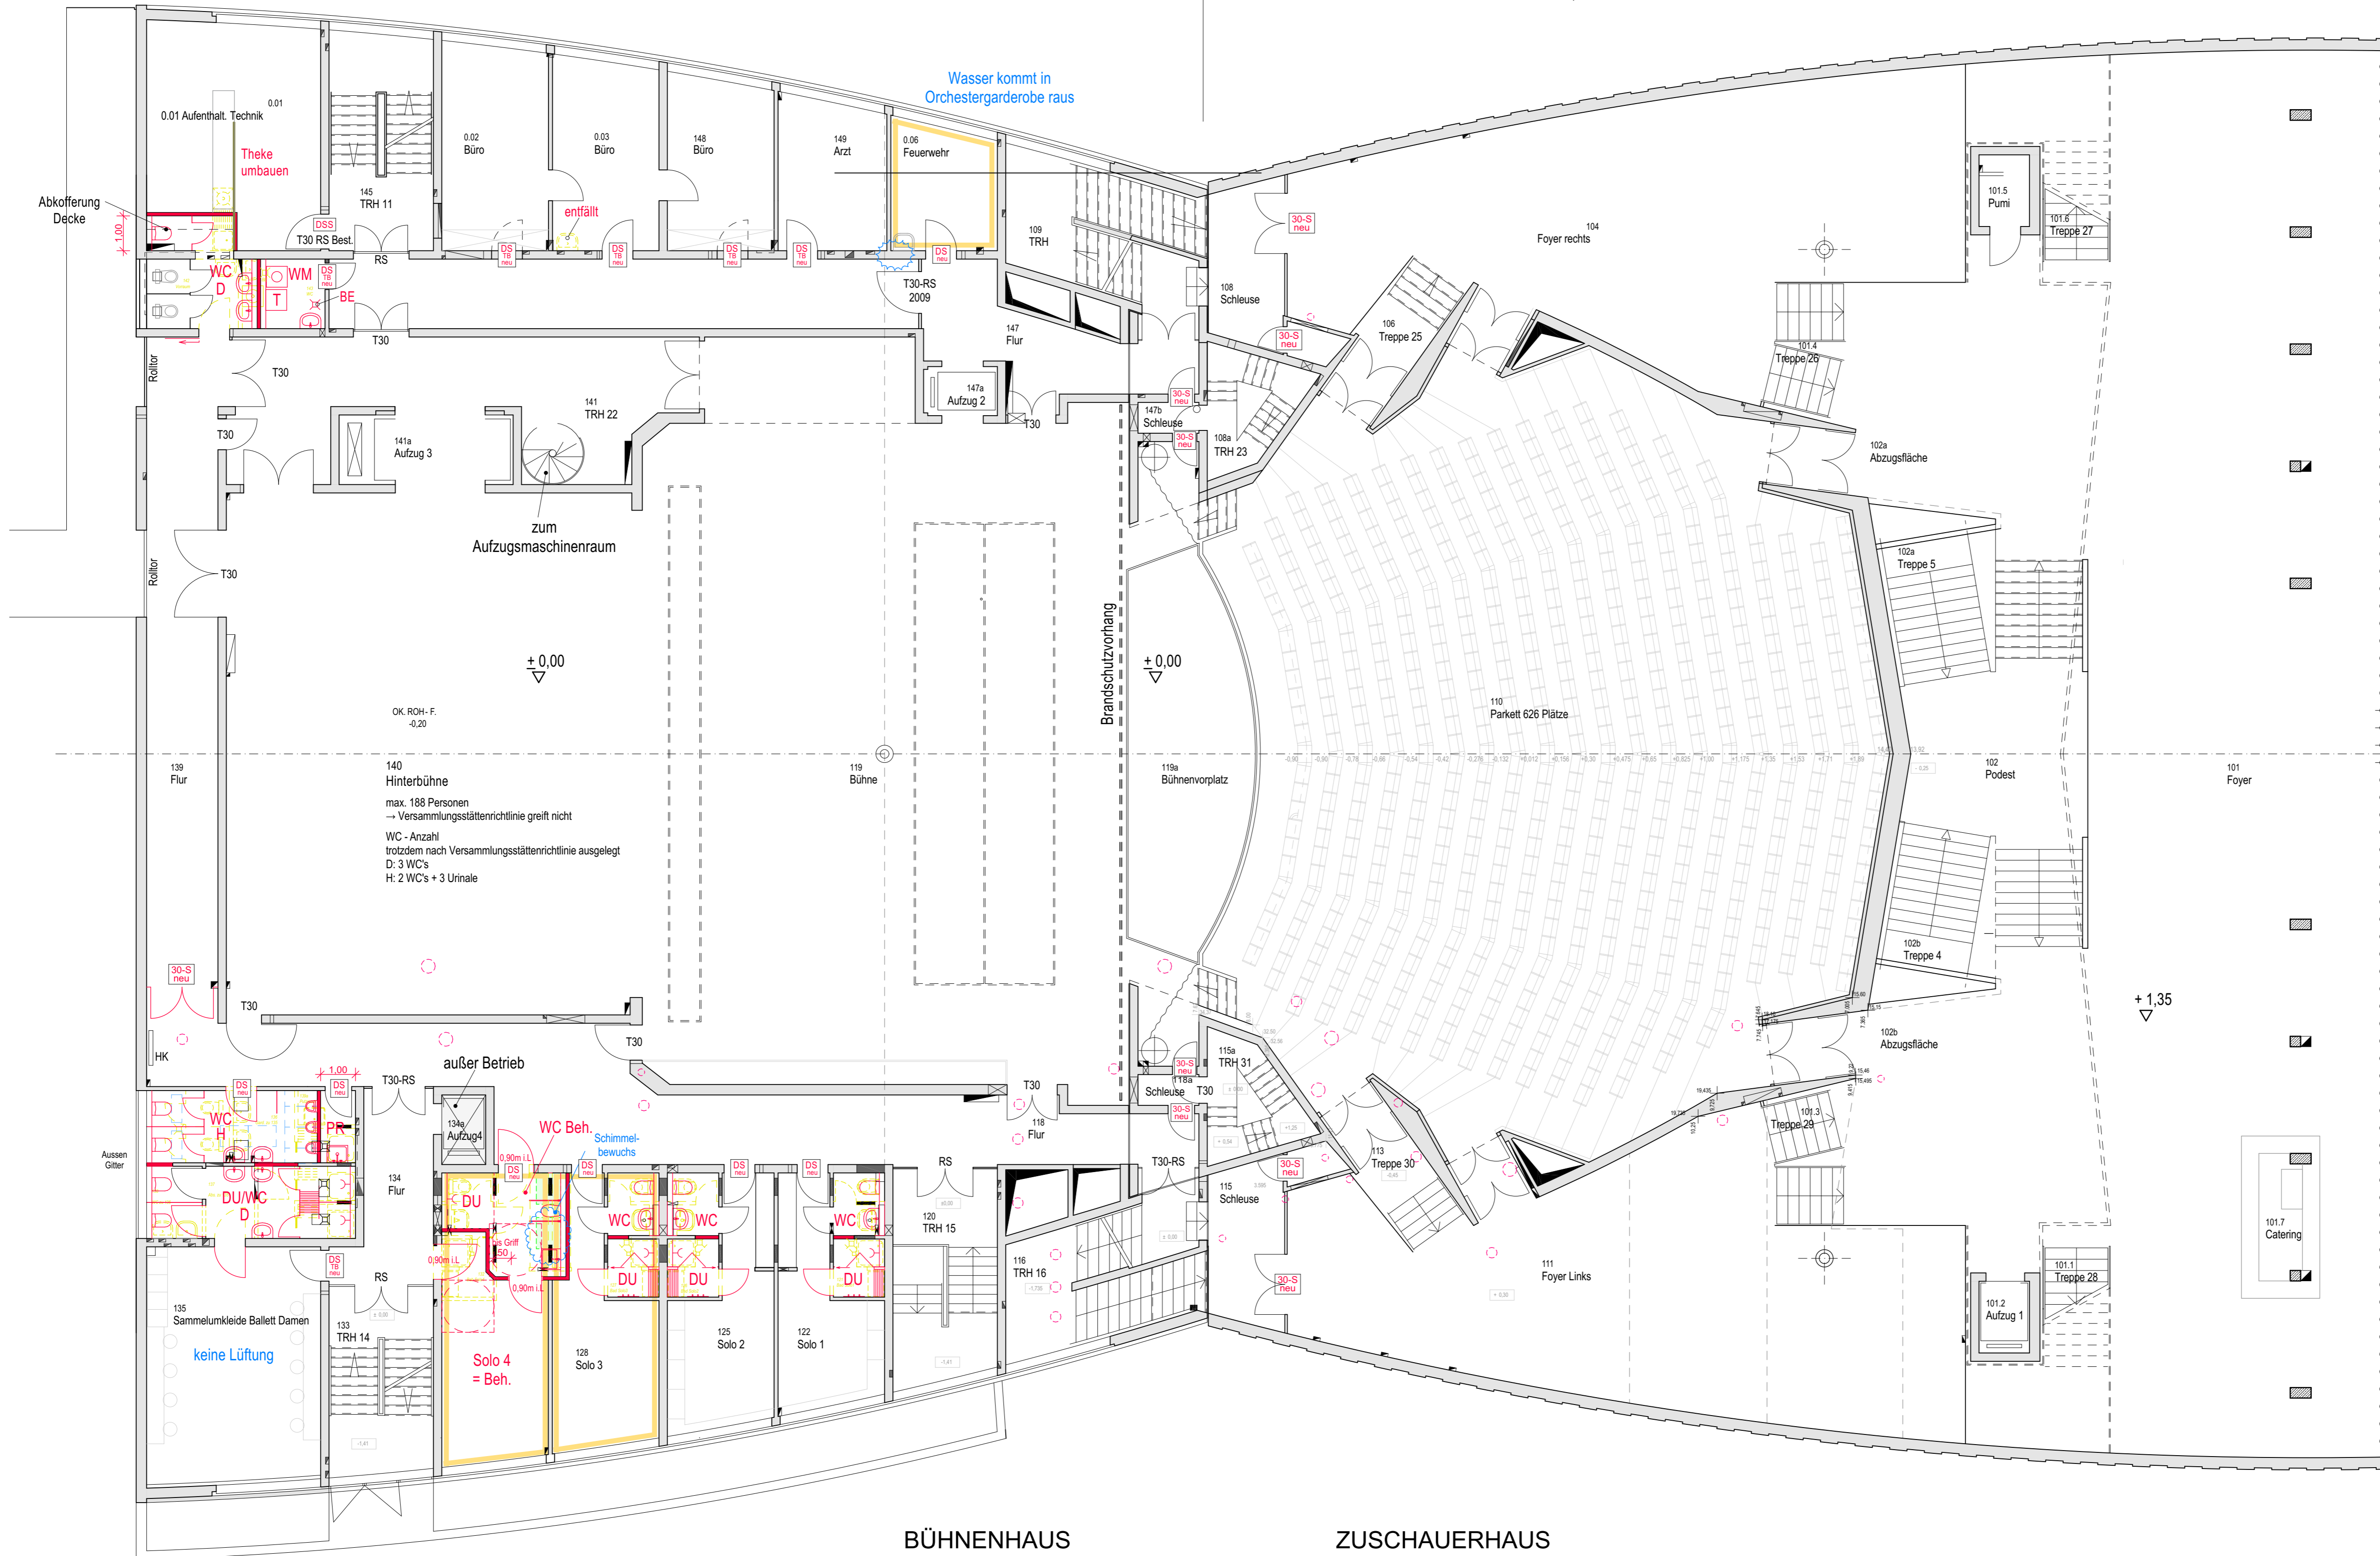

**Legende Sanitär**

- Schmutzwasser
- - - Regenwasser
- Raum wg. Wasserschaden gesperrt

Index	Datum	Name	Änderung
a	27.09.2023	JB	Planbezeichnung geändert, Brandschutztüren gem. Vorabzug BSK fpc ergänzt

**Bauherr:**  
 Der Magistrat der Stadt  
 Rüsselsheim am Main  
 Fachbereich Gebäudewirtschaft  
 Am Treff 3, 65428 Rüsselsheim am Main

**Liegenschaft:** 403 Stadttheater Gesamtgebäude  
**Gebäude:** Am Treff 7, 65428 Rüsselsheim am Main  
**Anschrift:**  
**Maßnahme:** Erstellung eines Sanierungskonzeptes für den Wasserschaden, sowie Gesamtbetrachtung des Theaters Rüsselsheim  
**Planinhalt:** Grundriss Bühnengeschoß, Parkett / Foyer Plannr.: 03

**Planerhunft:** 15.04.2021 (Bau ELVIS)  
**Erstell-Datum:** 27.07.2023  
**Benennung:** Bestandspläne  
**Bl.-Größe:** 914x490 Maßstab: 1:100

**Planverfasser:** mittelstadt architekten  
 Hunsrückweg 5  
 65462 Ginsheim-Gustenberg  
 Telefon: 06 44 / 337 488-0  
 mail: info@mittelstadt-architekten.de  
 www.mittelstadt-architekten.de

**Fachplaner:** planung + bauleitung  
 baueinstellung  
 baueinstellung

**Freigabevermerk:**

Der Bauherr: \_\_\_\_\_ Datum, Unterschrift  
 Der Planer: \_\_\_\_\_ Datum, Unterschrift