


BOHRPROFIL

Überlauf ca. 25 ltr/min

ANLAGE 3

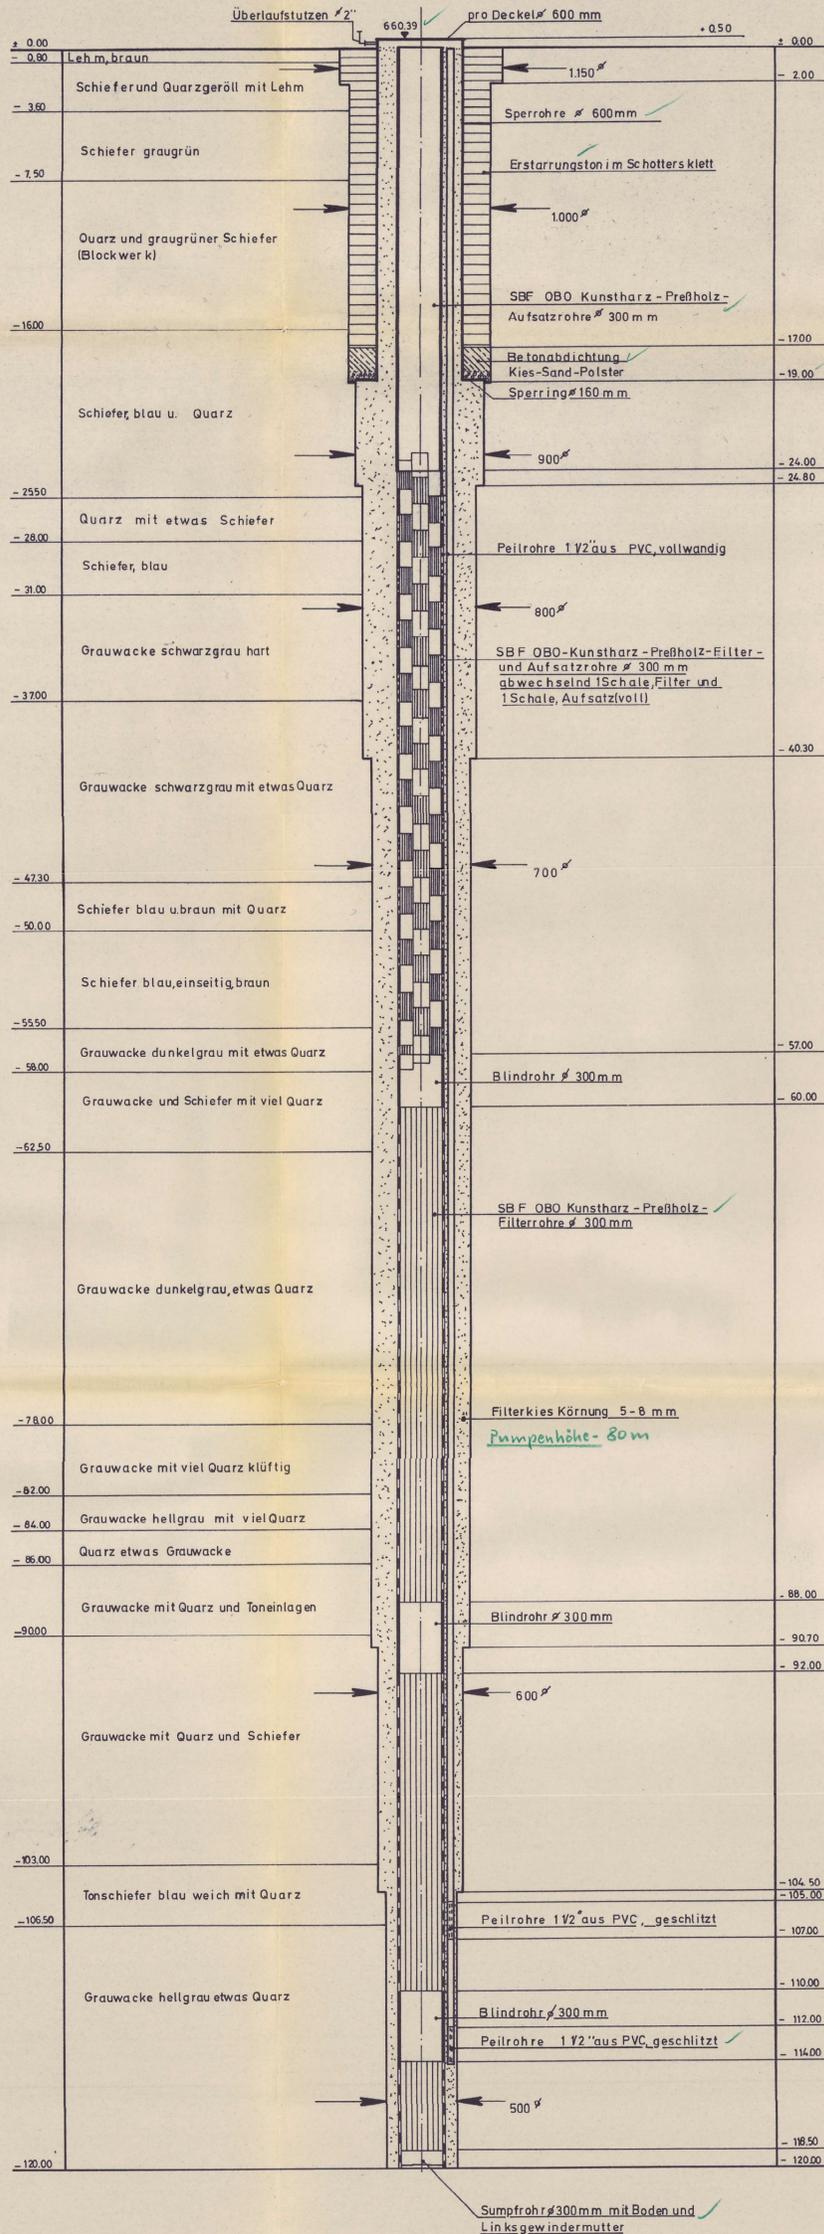

Bestandsplan

ANLAGE 3

Bohrprofil - Brunnen Nr. 3

Arnoldshain - Dillenberg

ohne Maßstab