


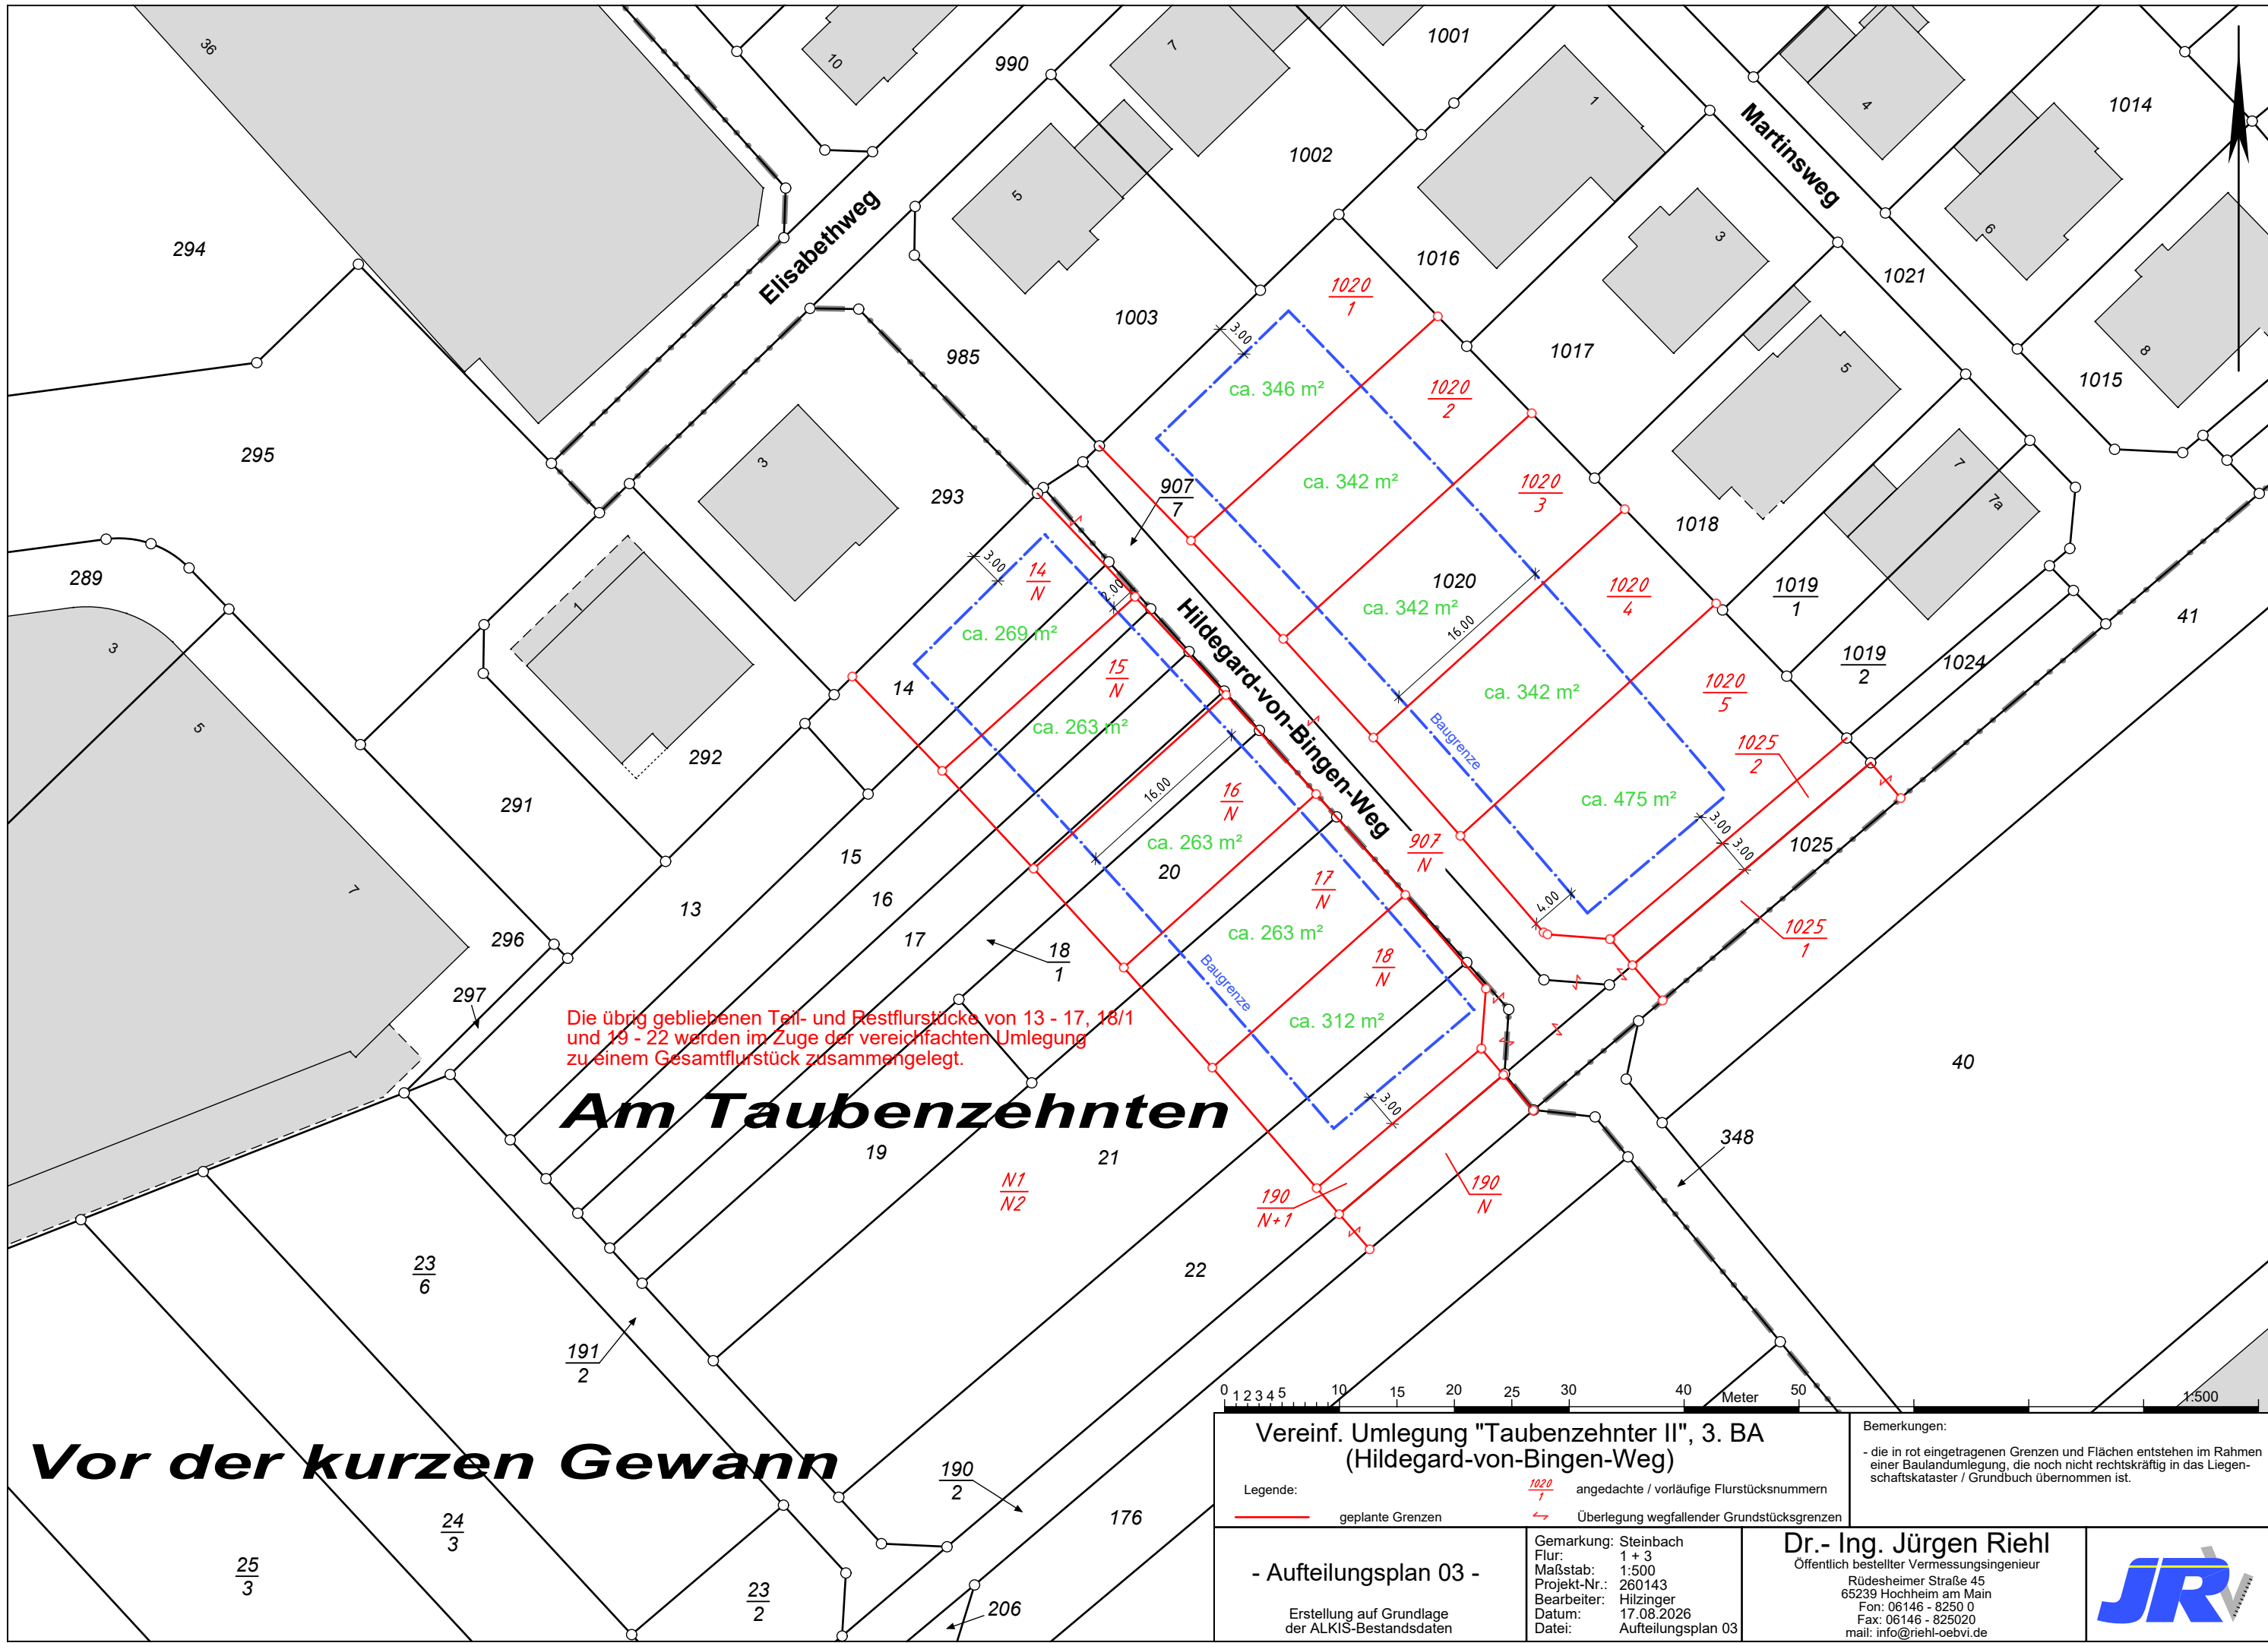

Die übrig gebliebenen Teil- und Restflurstücke von 13 - 17, 18/1 und 19 - 22 werden im Zuge der vereinfachten Umlegung zu einem Gesamtflurstück zusammengelegt.

Am Taubenzehnten

Vor der kurzen Gewann

Vereinf. Umlegung "Taubenzehnter II", 3. BA (Hildegard-von-Bingen-Weg)

Legende:

- geplante Grenzen
- angedachte / vorläufige Flurstücksnummern
- Überlegung wegfallender Grundstücksgrenzen

Gemarkung: Steinbach
Flur: 1 + 3
Maßstab: 1:500
Projekt-Nr.: 260143
Bearbeiter: Hilzinger
Datum: 17.08.2026
Datei: Aufteilungsplan 03

Dr.- Ing. Jürgen Riehl
Öffentlich bestellter Vermessungsingenieur
Rüdesheimer Straße 45
65239 Hochheim am Main
Fon: 06146 - 8250 0
Fax: 06146 - 825020
mail: info@riehl-oebvi.de

Bemerkungen:

- die in rot eingetragenen Grenzen und Flächen entstehen im Rahmen einer Baulandumlegung, die noch nicht rechtskräftig in das Liegenschaftskataster / Grundbuch übernommen ist.

- Aufteilungsplan 03 -

Erstellung auf Grundlage der ALKIS-Bestandsdaten