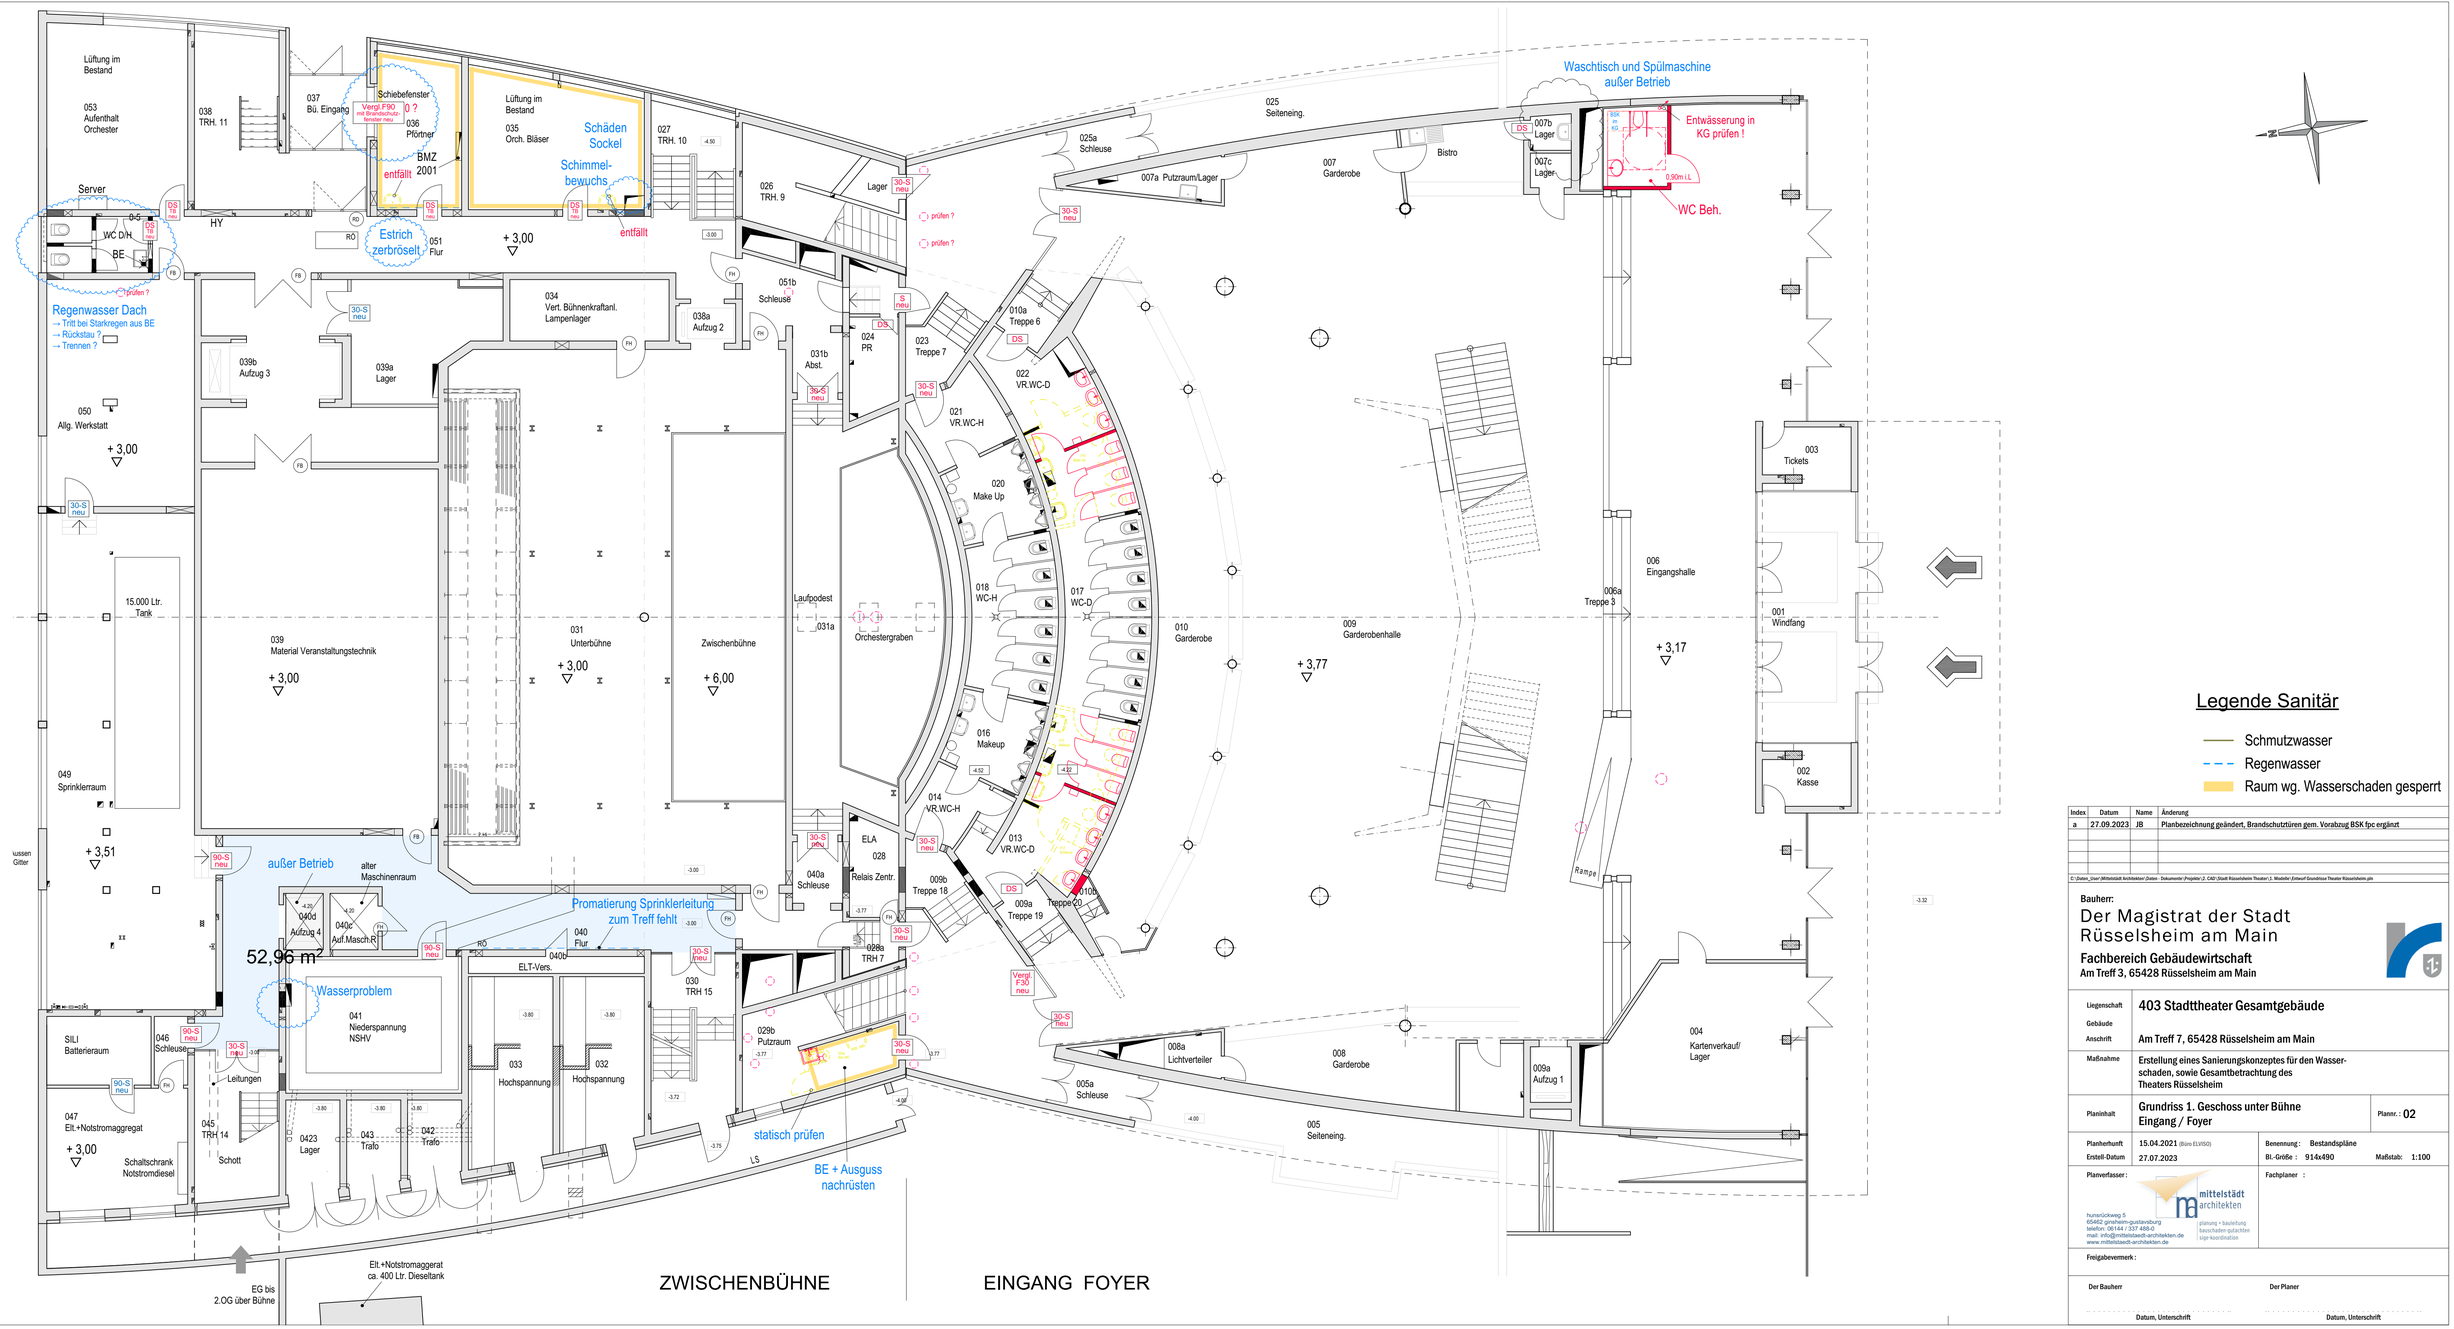

Legende Sanitär

- Schmutzwasser
- Regenwasser
- Raum wg. Wasserschaden gesperrt

Index	Datum	Name	Änderung
a	27.09.2023	JB	Planbezeichnung geändert, Brandschutztüren gem. Vorabzug BSK fpc ergänzt

© I:\Daten_User\Mittelstädt Architekten\Daten - Dokumente\Projekte\2. CAD\Stadt Rüsselsheim Theater\1. Modelle\Entwurf Grundrisse Theater Rüsselsheim.pln

Bauherr:

Der Magistrat der Stadt Rüsselsheim am Main

Fachbereich Gebäudewirtschaft
Am Treff 3, 65428 Rüsselsheim am Main

Liegenschaft	403 Stadttheater Gesamtgebäude
Gebäude	
Anschrift	Am Treff 7, 65428 Rüsselsheim am Main
Maßnahme	Erstellung eines Sanierungskonzeptes für den Wasserschaden, sowie Gesamtbetrachtung des Theaters Rüsselsheim
Planinhalt	Grundriss 1. Geschoss unter Bühne Eingang / Foyer
Plannr.:	02
Planherkunft	15.04.2021 (Büro ELVISO)
Erstell-Datum	27.07.2023
Benennung:	Bestandspläne
Bl.-Größe:	914x490
Maßstab:	1:100

Planverfasser:
mittelstädt architekten
hunsrückweg 5
65462 ginsheim-gustavsburg
telefon: 06144 / 337 488-0
mail: info@mittelstaedt-architekten.de
www.mittelstaedt-architekten.de
planung + bauleitung
sige-koordination

Fachplaner :

Freigabevermerk :

Der Bauherr — Datum, Unterschrift

Der Planer — Datum, Unterschrift